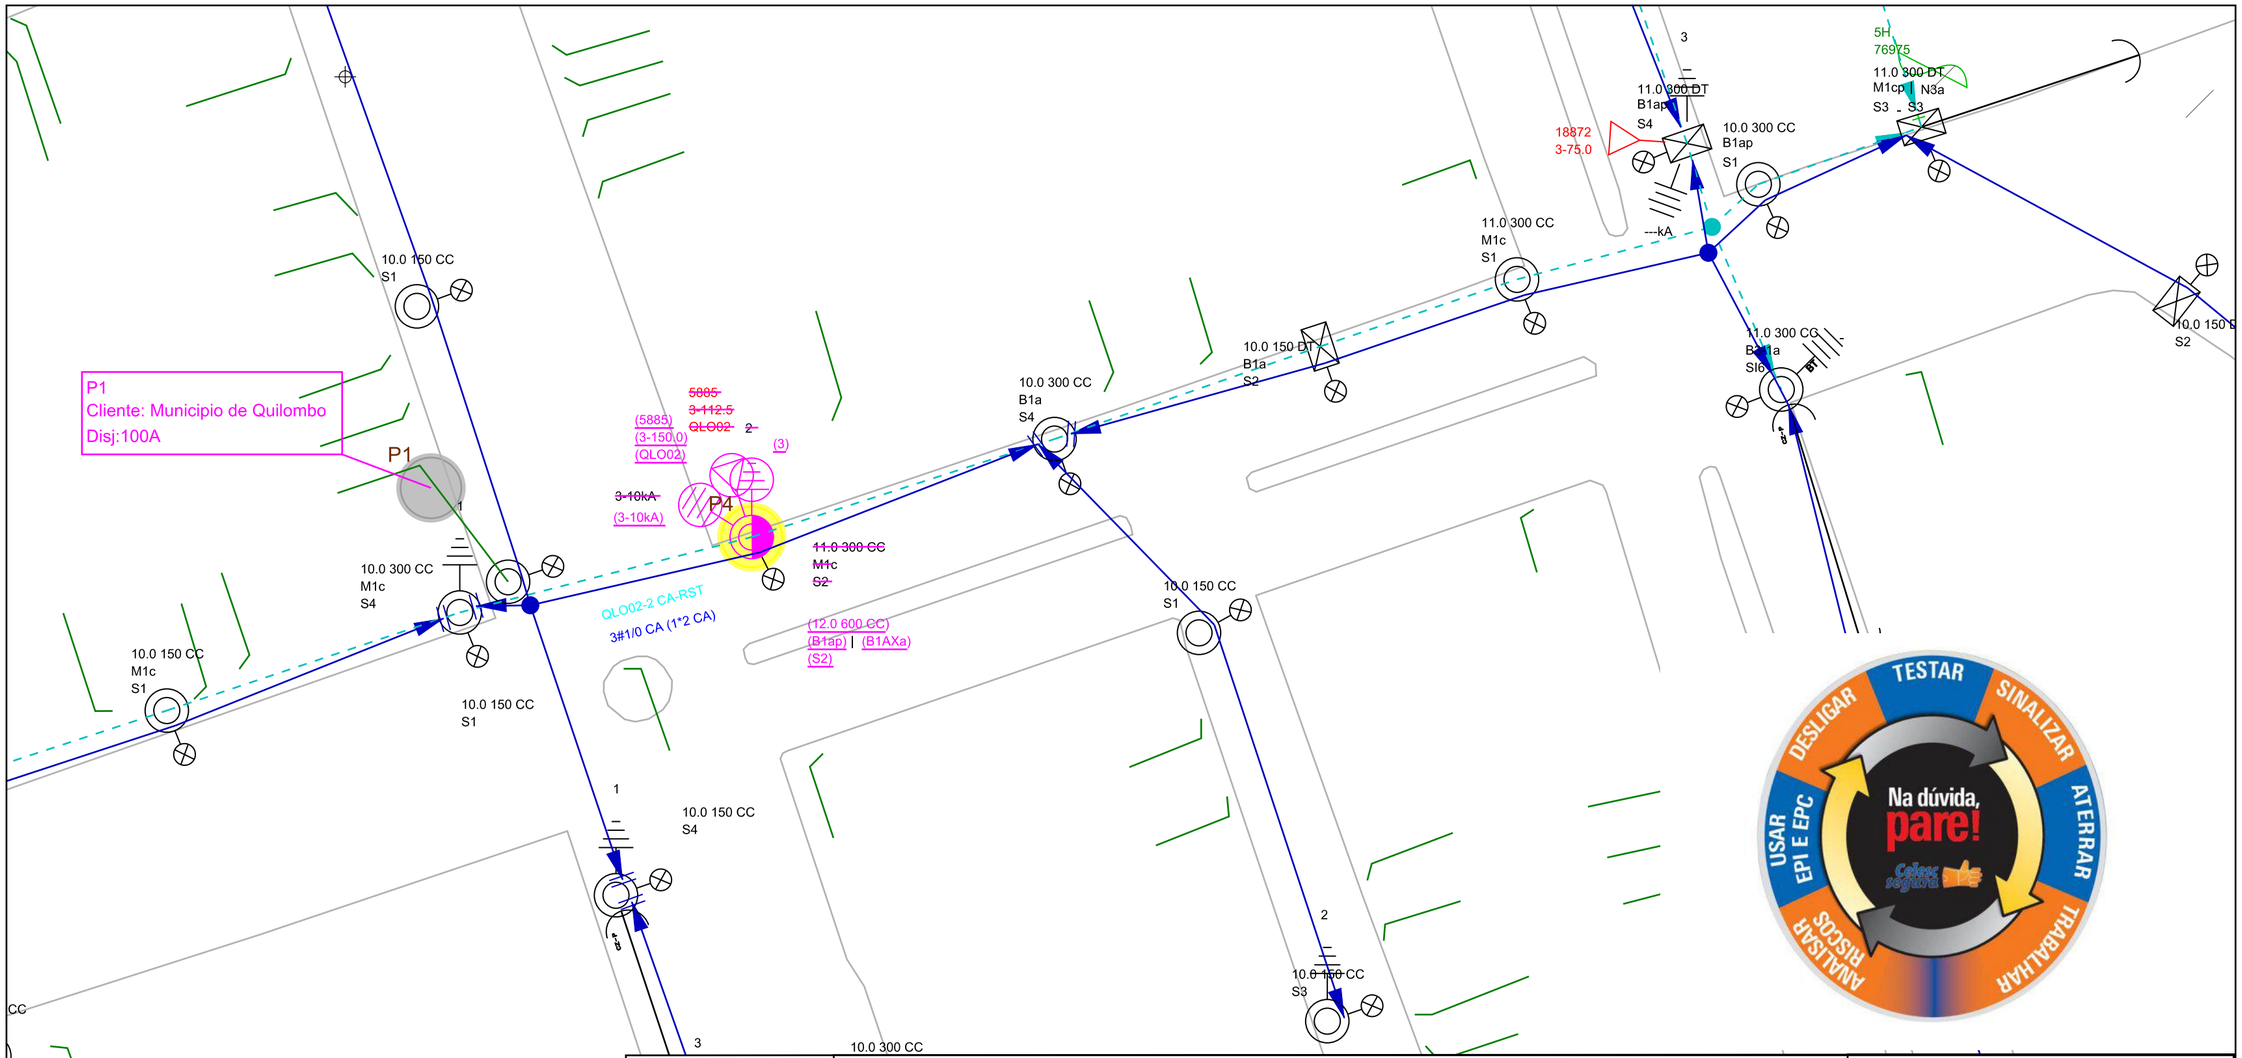


Celesc Distribuição S.A.

Obra
INTERLIGAÇÃO PROJ PARTICULAR

Número Polígono
~~000400733032~~
000400815632-COPIA

Endereço
RUA DUQUE DE CAXIAS - QUIL - CENTRO - QUILOMBO

Interessado
MUNICIPIO DE QUILOMBO

Nota PS: 000400815632-COPIA
~~000400733032~~

Projetista
ELETROWATT_REBECCASA

N FU/ALIM:
TR:5885/QLO:02

Digitalização:
ELETROWATT_REBECCASA

Escala
1:1000

Data
01/04/2024